

UZGODNIENIE NR 54321/TTIDRRU/P/2017

2017-08-23

Temat: Kiedrowice ul. Strażacka- budowa ścieżki rowerowej.

Orange Polska S.A.
Dostarczanie i Serwis Usług
Dział Ewidencji i Zarządzania Danymi
o Infrastrukturze Olsztyn
ul. Pieniężnego 21a, 10-004 Olsztyn

Uzgodnienie nr z dnia
Dotyczy ...

- Uzgadnia się z zastrzeżeniami:
1. Prace ziemne w miejscach kolizji i zbliżeń z siecią telekomunikacyjną wykonywać ręcznie
 2. Zachować wymagane normami odległości zbliżeń w pionie i poziomie od istniejącej infrastruktury Orange Polska S.A.
 3. Celem sprawowania nadzoru ze strony Orange Polska S.A. wykonawca robót jest zobowiązany co najmniej na 14 dni przed rozpoczęciem prac powiadomić pisemnie

fax
o przystąpieniu do prac.
Osoba do kontaktu - rozpoczęcie prac:

4. Za uszkodzenia sieci telekomunikacyjnej Orange Polska S.A. powstałe w wyniku prowadzonych prac odpowiada wykonawca lub inwestor i jest zobowiązany do ich usunięcia na własny koszt

Uzgodnienie ważne 12 miesięcy
Dodatkowe uwagi:

Za zgodność z oryginałem
[Podpis]
podpis

Uwaga: w obszarze opracowania występuje ważny kabel światłowodowy oraz k. miedziane. W przypadku zmian rzędnych terenu dostosować głębokość posadowienia elementów sieci i odpowiednio zabezpieczyć. W sytuacji poszerzenia, przesunięcia lub budowy nowych dróg, zjazdów - gdzie występują przejścia poprzeczne sieci telekomunikacyjnej - istniejące kable zabezpieczyć rurą dwudzielną (na całej szerokości drogi lub zjazdu, o długościach przekraczających jej szerokość o minimum 0,5 m z każdej strony). Telekomunikacyjne kable doziemne występujące na skraju lub w obrębie przebudowywanej drogi, krawężnika, zatok, parkingów itp. przesunąć przełożyć w głąb chodnika lub pasa zieleni, w przypadku braku możliwości (ze względu na ukształtowanie, uzbrojenie terenu i in.) zabezpieczyć rurą dwudzielną na całej długości kolizji (do dł. 80 m). Kable usytuowane pod projektowaną drogą o długości kolizji powyżej 80m oraz gdzie występują odgałęzienia linii - złącza kablowe, załamania tras należy przebudować poza obszar projektowanej drogi. Dopuszcza się usytuowanie kabli doziemnych oraz odgałęzienia linii w chodnikach, drogach wykonanych z kostek betonowych (rozbieralnych) z zastrzeżeniem dostępu właściciela sieci w sytuacjach koniecznych np.: awarii. Elementy sieci telekomunikacyjnej (np.: słupy, słupki kablowe, oznaczeniowe..) kolidujące na etapie wykonywania prac - należy przestawić - przebudować w miejsce niekolizyjne (np. skraj chodnika, pas zieleni) zgodnie z normami TP i PN.

W przypadku zmian lokalizacji - przesunięcia elementów sieci - dostarczyć dokumentację powykonawczą wraz z inwentaryzacją geodezyjną. Koszt modernizacji/przebudowy elementów sieci telekom. ponosi inwestor. Roboty budowlano - montażowe należy zlecić wyłącznie firmie specjalizującej się w robotach teletechnicznych, która posiada: certyfikat jakości, z serii ISO 9000,

w zakresie budowy i utrzymania sieci i linii telekomunikacyjnych, udokumentowane doświadczenie w wykonywaniu prac o podobnym zakresie rzeczowym, referencje za okres ostatniego roku, Orange Polska lub Partnera Technicznego Orange Polska utrzymującego i eksploatującego infrastrukturę Orange Polska na danym terenie strefie utrzymaniowej.

Ze względu na koszty przebudowy sieci telekomunikacyjnej i obniżenie parametrów technicznych proponujemy korektę projektu przebudowy drogi w celu minimalizacji lub likwidacji kolizji.


Ad. pkt 1 - prace prowadzić pod nadzorem pracownika OPL. Prace kolizyjne (ziemne) podlegają odbiorowi technicznemu (przed zakryciem – zasypaniem). Inwestor zobowiązany jest zgłosić do ORANGE POLSKA S.A. prace min. na 14 dni robocze przed przystąpieniem do robót. Szczegóły dotyczące prowadzenia nadzorów i odbiorów końcowych oraz cennik tych usług można znaleźć na www.orange.pl/wniosek nadzor.

Zawiadomienie o terminie rozpoczęcia prac należy kierować na adres:

Orange Polska S.A.
Obsługa Techniczna Klienta w Olsztynie
Wydział Utrzymania Usług i Infrastruktury 2 – Gdynia
al. Grunwaldzka 110
80-244 Gdańsk
tel. 58 623 31 31
e-mail: Ireneusz.Nowicki@orange.com

Andrzej Gała

Dział Zarządzania Zasobami
Gdańsk

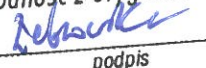Za zgodność z oryginałem

podpis

POCZĄTEK PROJ. ŚCIEŻKI
km 0+000

prefabrykat betonowy typ korytkowy
o wym. 60x50x15 L=2mb

PLAN ZAGOSPODAROWANIA TERENU skala 1:500

Orange Polska S.A.
Dostarczanie i Serwis Usług
Dział Ewidencji i Zarządzania Danymi
o Infrastrukturze 6-Ciełstyn

L.dz. 20..... r.
Uzgodniono z zastrzeżeniem uwag
Wg przekazanego załącznika
23 SIE. 2017
Miejscowość Data Podpis

STAROSTWO POWIATOWE
ul. Ks. dr. Bolesława Domańskiego 2
77-100 BYTÓW

LEGENDA:

- krawężnik betonowy najazdowy 22x15x100
- obrzeże betonowe 8x30x100
- opornik 12x25x100
- ścieżka rowerowa kostka betonowa gr. 6 cm grafit
- zjazdy kostka betonowa gr. 8 cm czerwona

Lz


TEMAT: Budowa ścieżki rowerowej na terenie sołectwa Kiedrowice		
INWESTOR: Gmina Lipnica ul. Józefa Słomińskiego 19, 77-130 Lipnica		DATA: sierpień 2017
PROJEKTOWAŁ mgr inż. Ewa Żebrowka-Kalisz	podpis	SKALA 1:500
SPRAWDZIŁ: mgr inż. Maciej Rybarczyk	podpis	Rys. nr 1
NAZWA RYSUNKU: PLAN ZAGOSPODAROWANIA TERENU		

Za zgodność z oryginałem
.....
podpis

OGOSPODAROWANIA TERENU skala 1:500

LEGENDA:

- krawężnik betonowy najazdowy 22x15x100
- obrzeże betonowe 8x30x100
- opornik 12x25x100
- ścieżka rowerowa kostka betonowa gr. 6 cm grafit
- zjazdy kostka betonowa gr. 8 cm czerwona

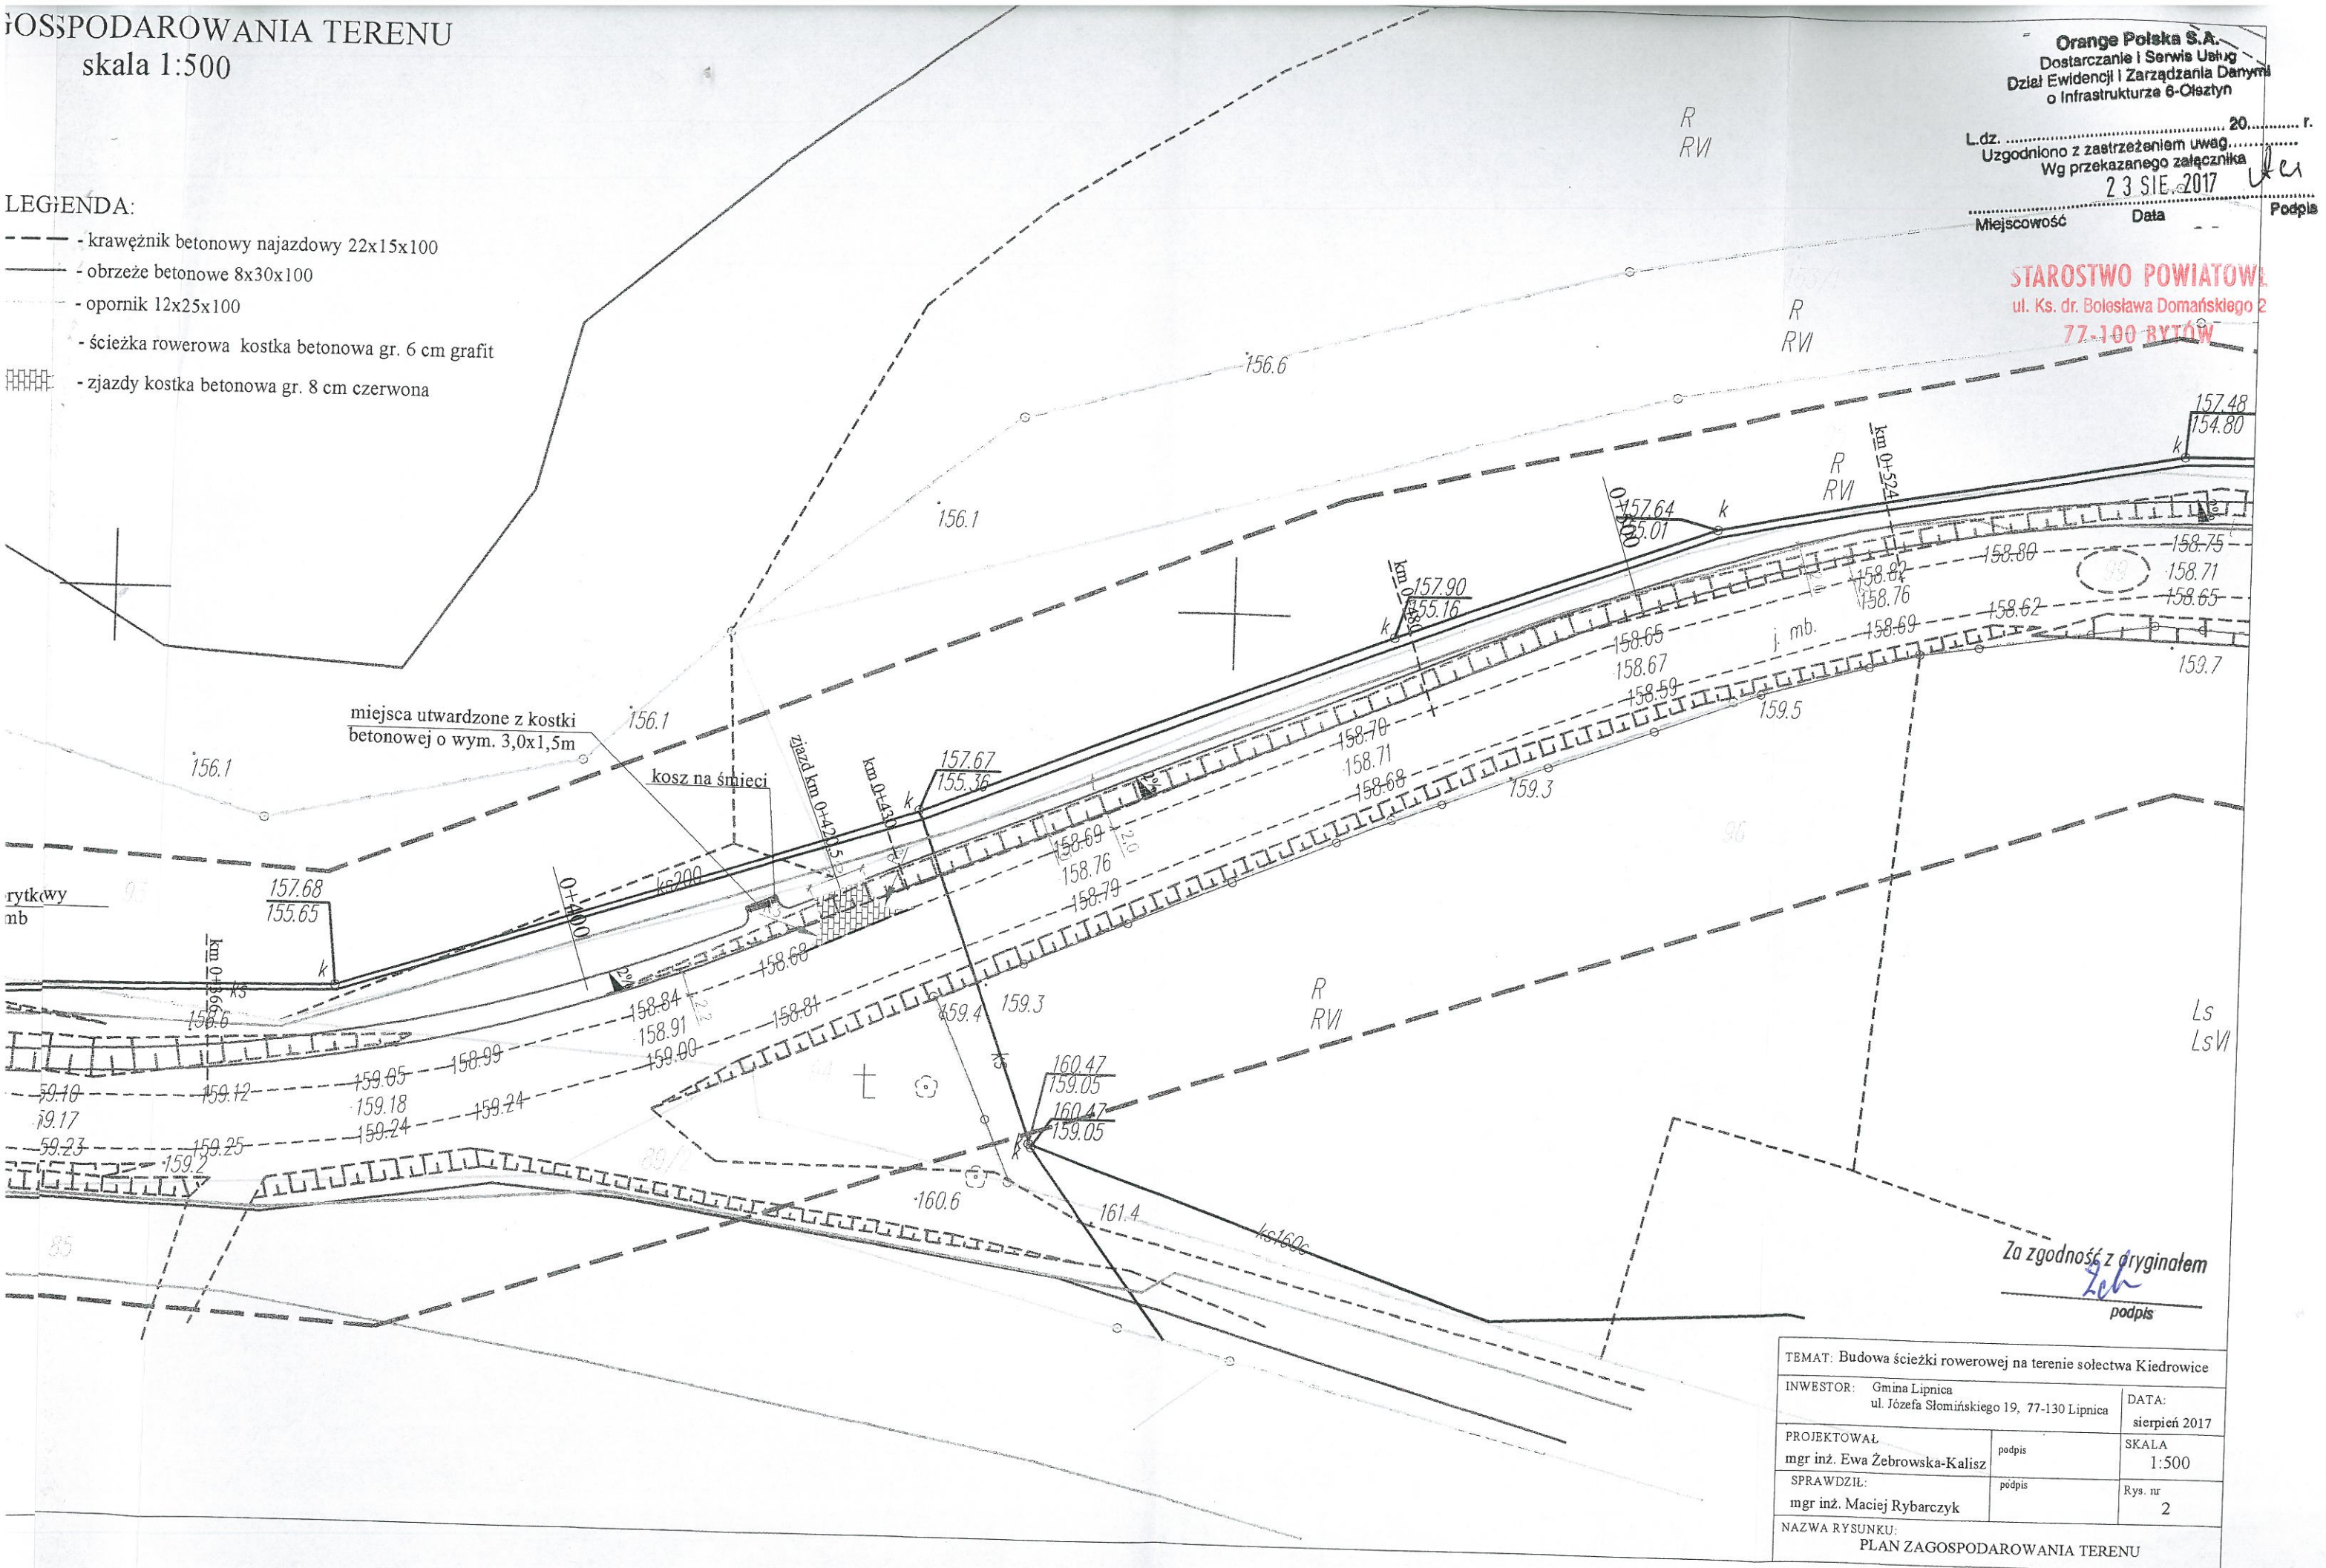

PLAN ZAGOSPODAROWANIA TERENU


skala 1:500

STAROSTWO POWIATOWE
ul. Ks. dr. Bolesława Domańskiego 2
77-100 RYTÓW

Orange Polska S.A.
Dostarczanie i Serwis Usług
Dział Ewidencji i Zarządzania Danymi
o Infrastrukturze 6-Ofsztyń


L.dz. 20. r.
Uzgodniono z zastrzeżeniem uwag.....
Wg przekazanego załącznika

Miejscowość Data 2.3.2017 Podpis

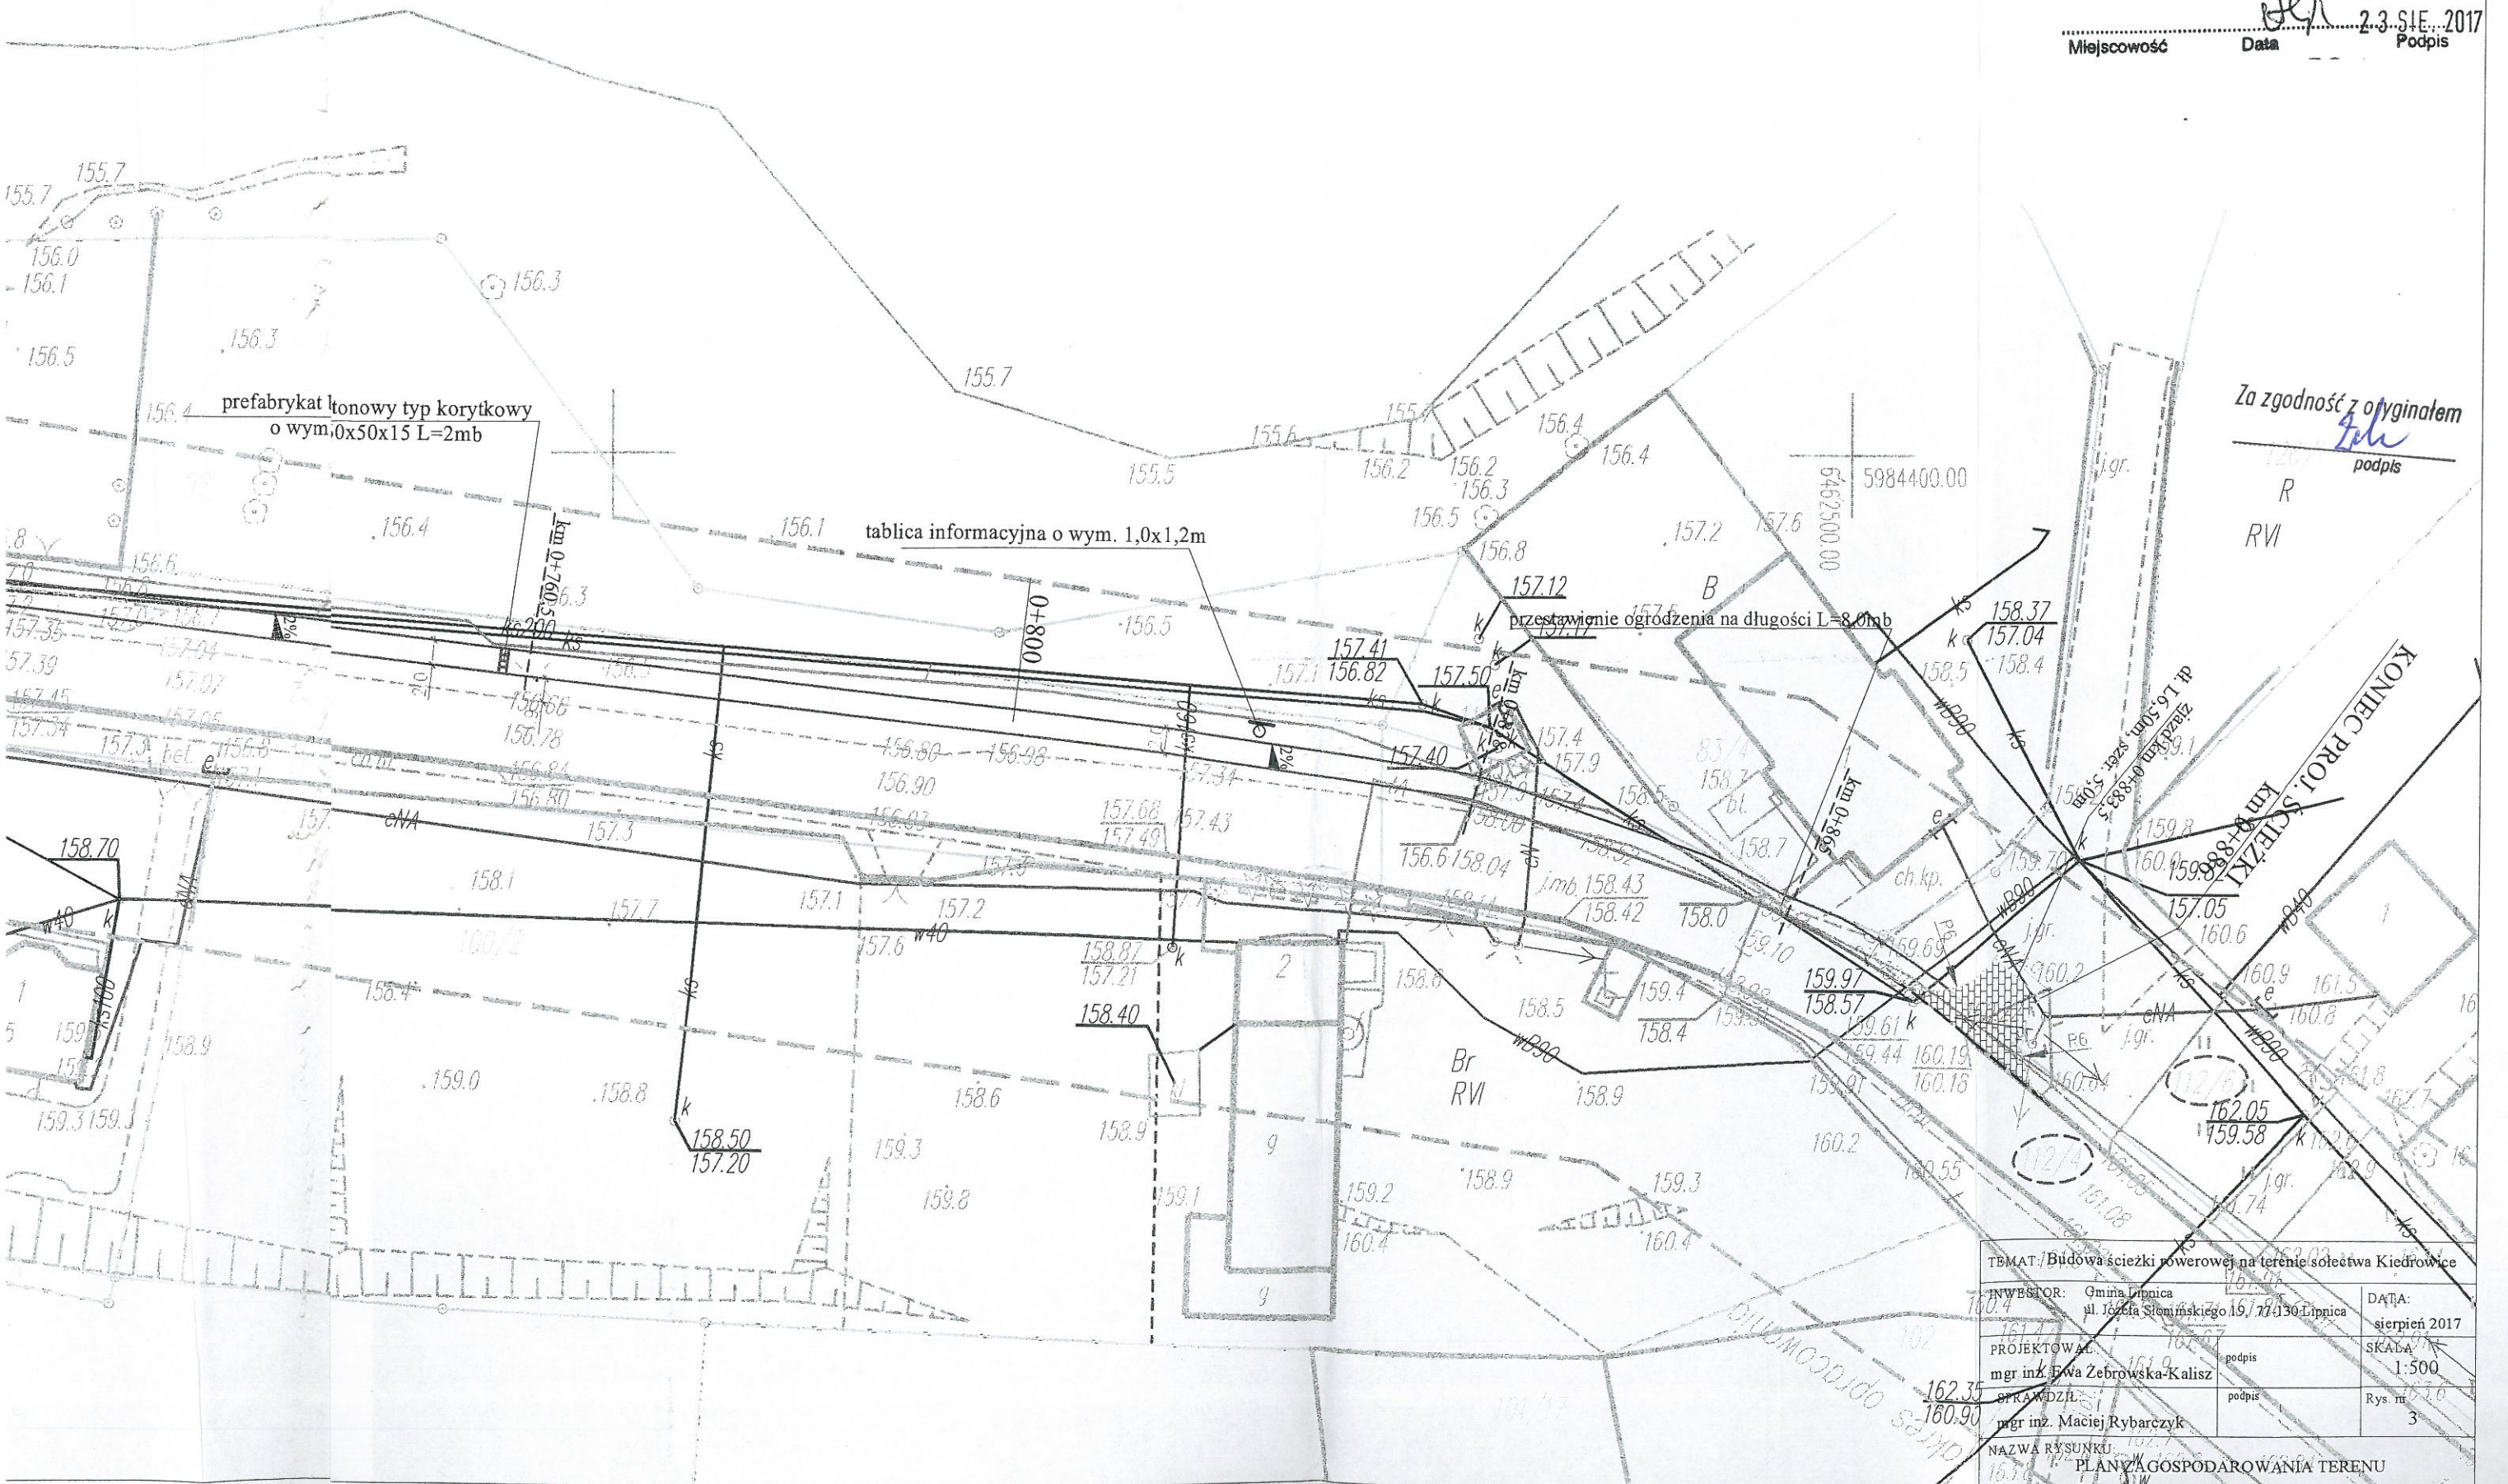

Za zgodność z oryginałem
Zdz
podpis

TEMAT: Budowa ścieżki powowej na terenie sołectwa Kiedrowice		
INWESTOR:	Gmina Lipnica ul. Józefa Słomińskiego 19/77-130 Lipnica	DATA: sierpień 2017
PROJEKTOWAŁ:	mgr inż. Ewa Zebrowska-Kalisz	SKALA: 1:500
SPRAWDZIŁ:	mgr inż. Maciej Rybarczyk	Rys. m. 3
NAZWA RYSUNKU: PLAN ZAGOSPODAROWANIA TERENU		

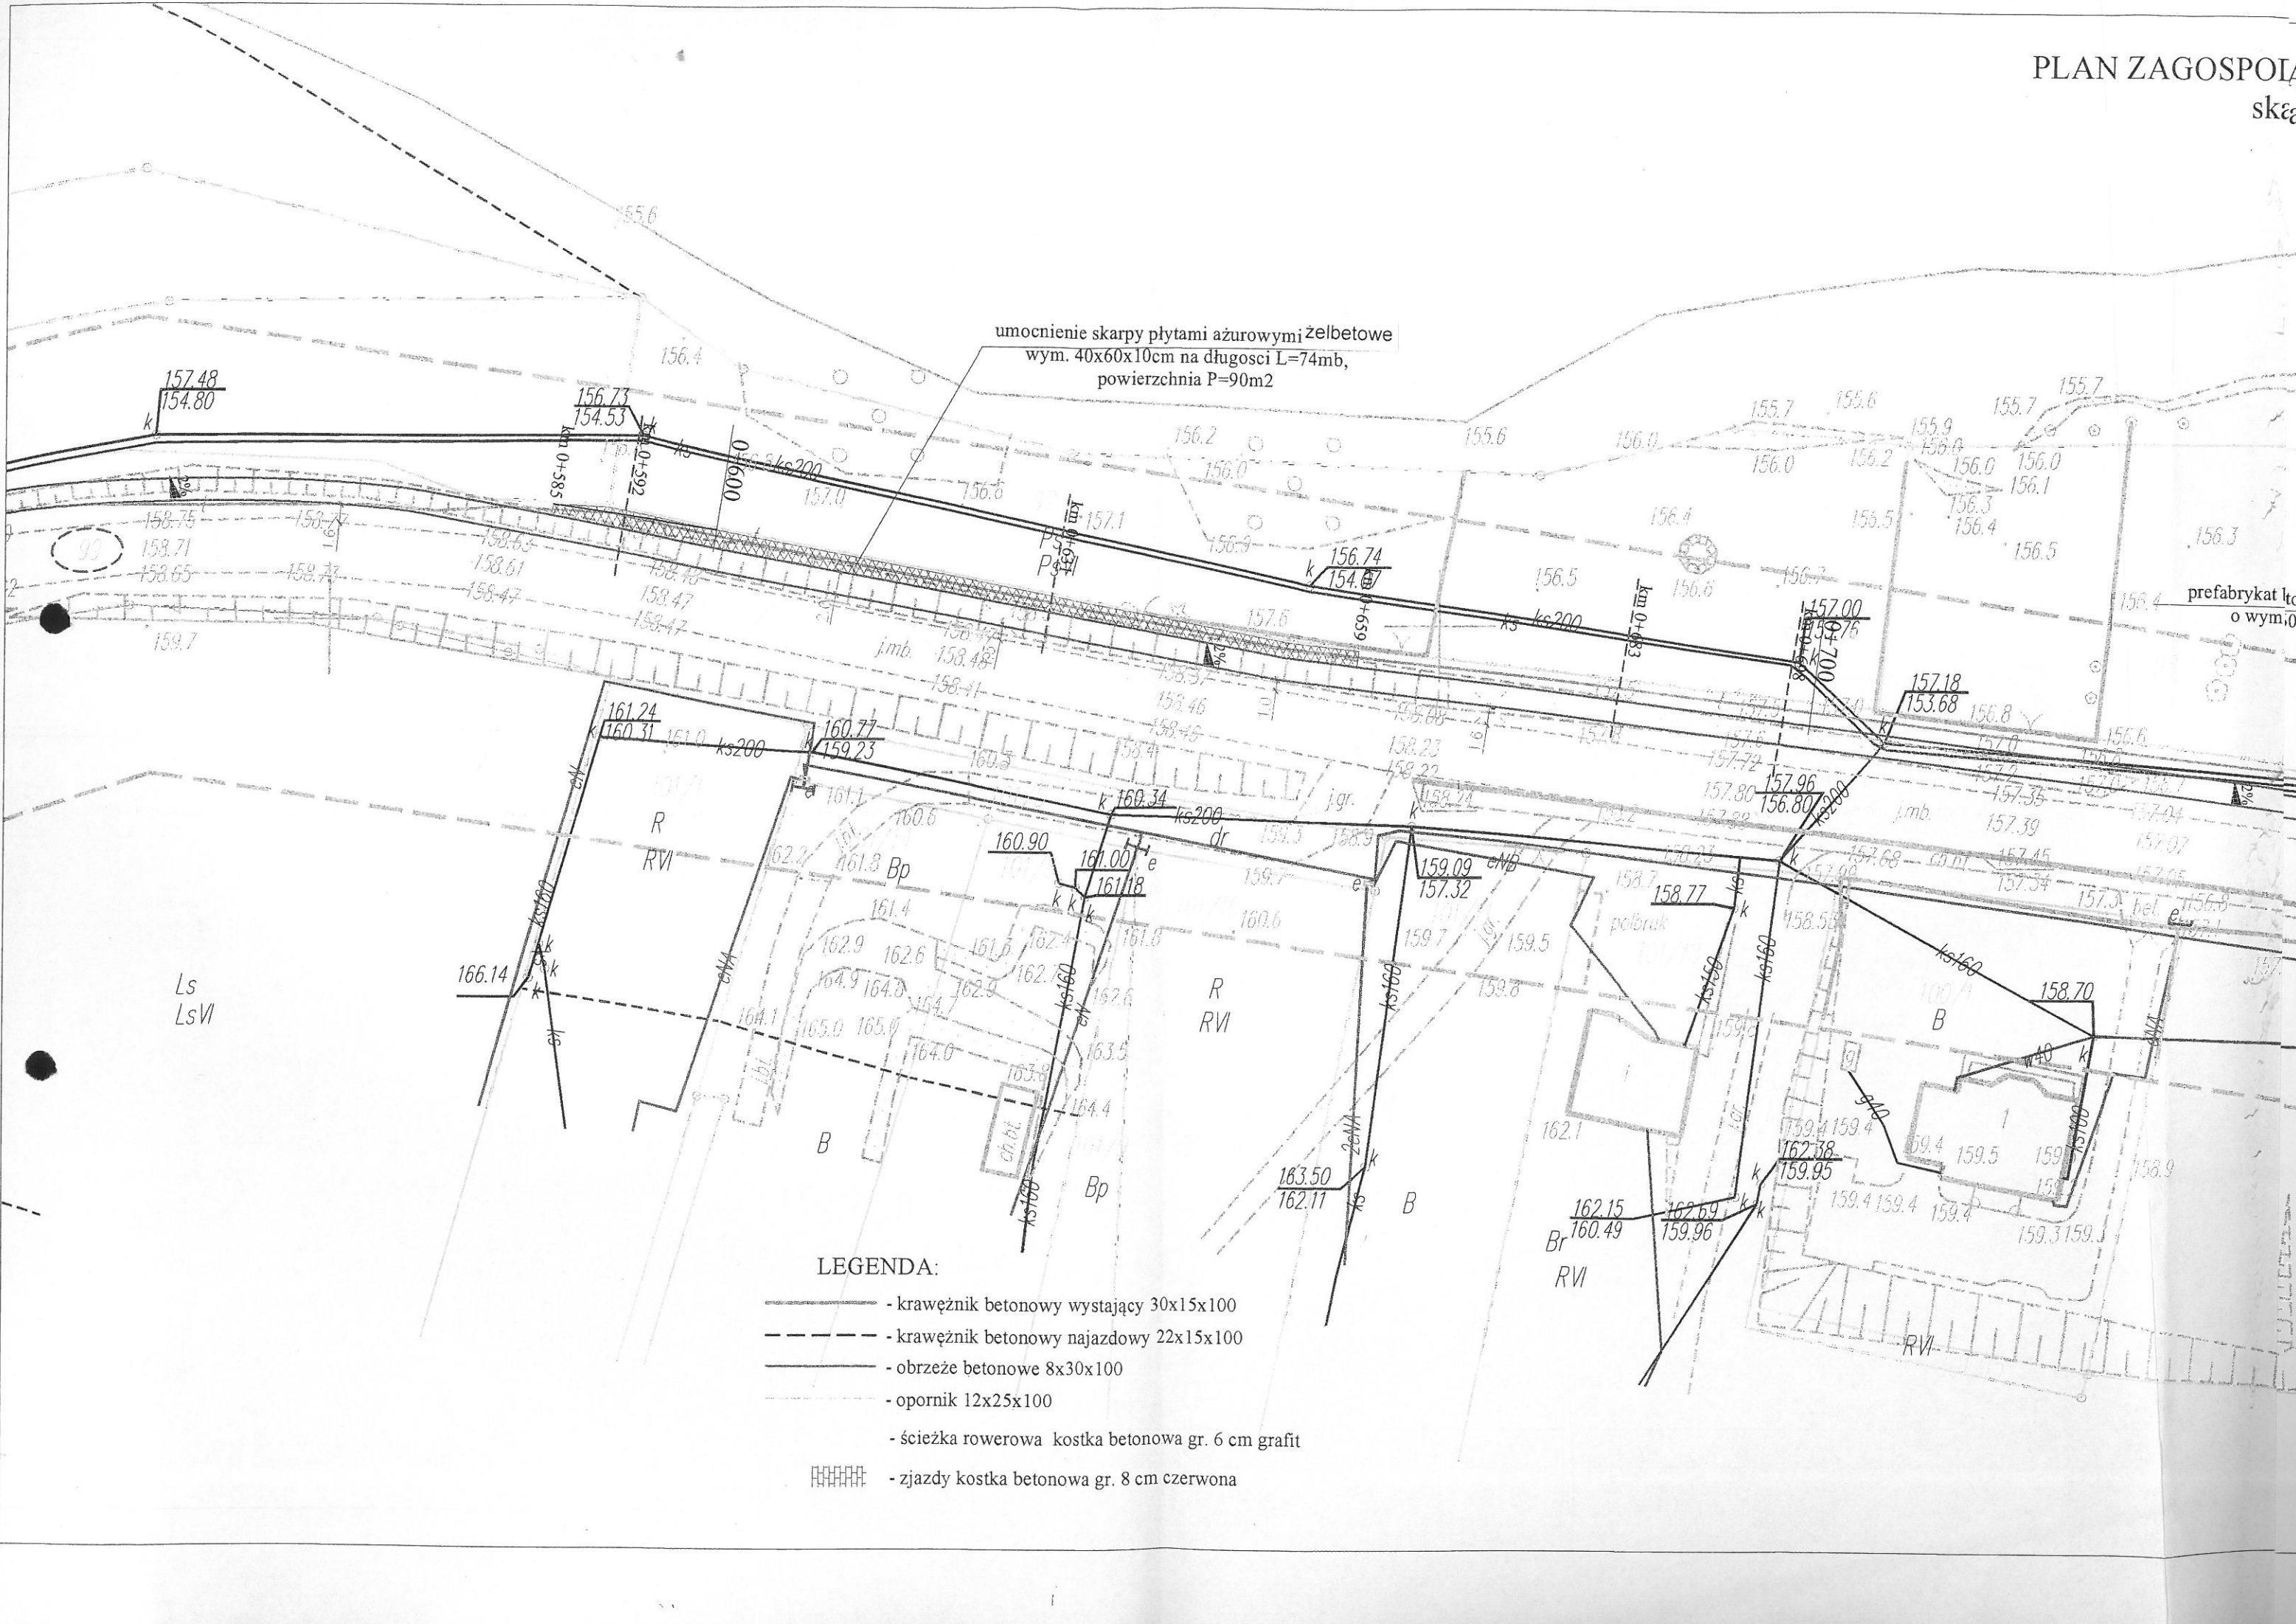

LEGENDA:

- krawężnik betonowy wystający 30x15x100
- krawężnik betonowy najazdowy 22x15x100
- obrzeże betonowe 8x30x100
- opornik 12x25x100
- ścieżka rowerowa kostka betonowa gr. 6 cm grafit
- zjazdy kostka betonowa gr. 8 cm czerwona